


# Obergeschoss – Variante 02

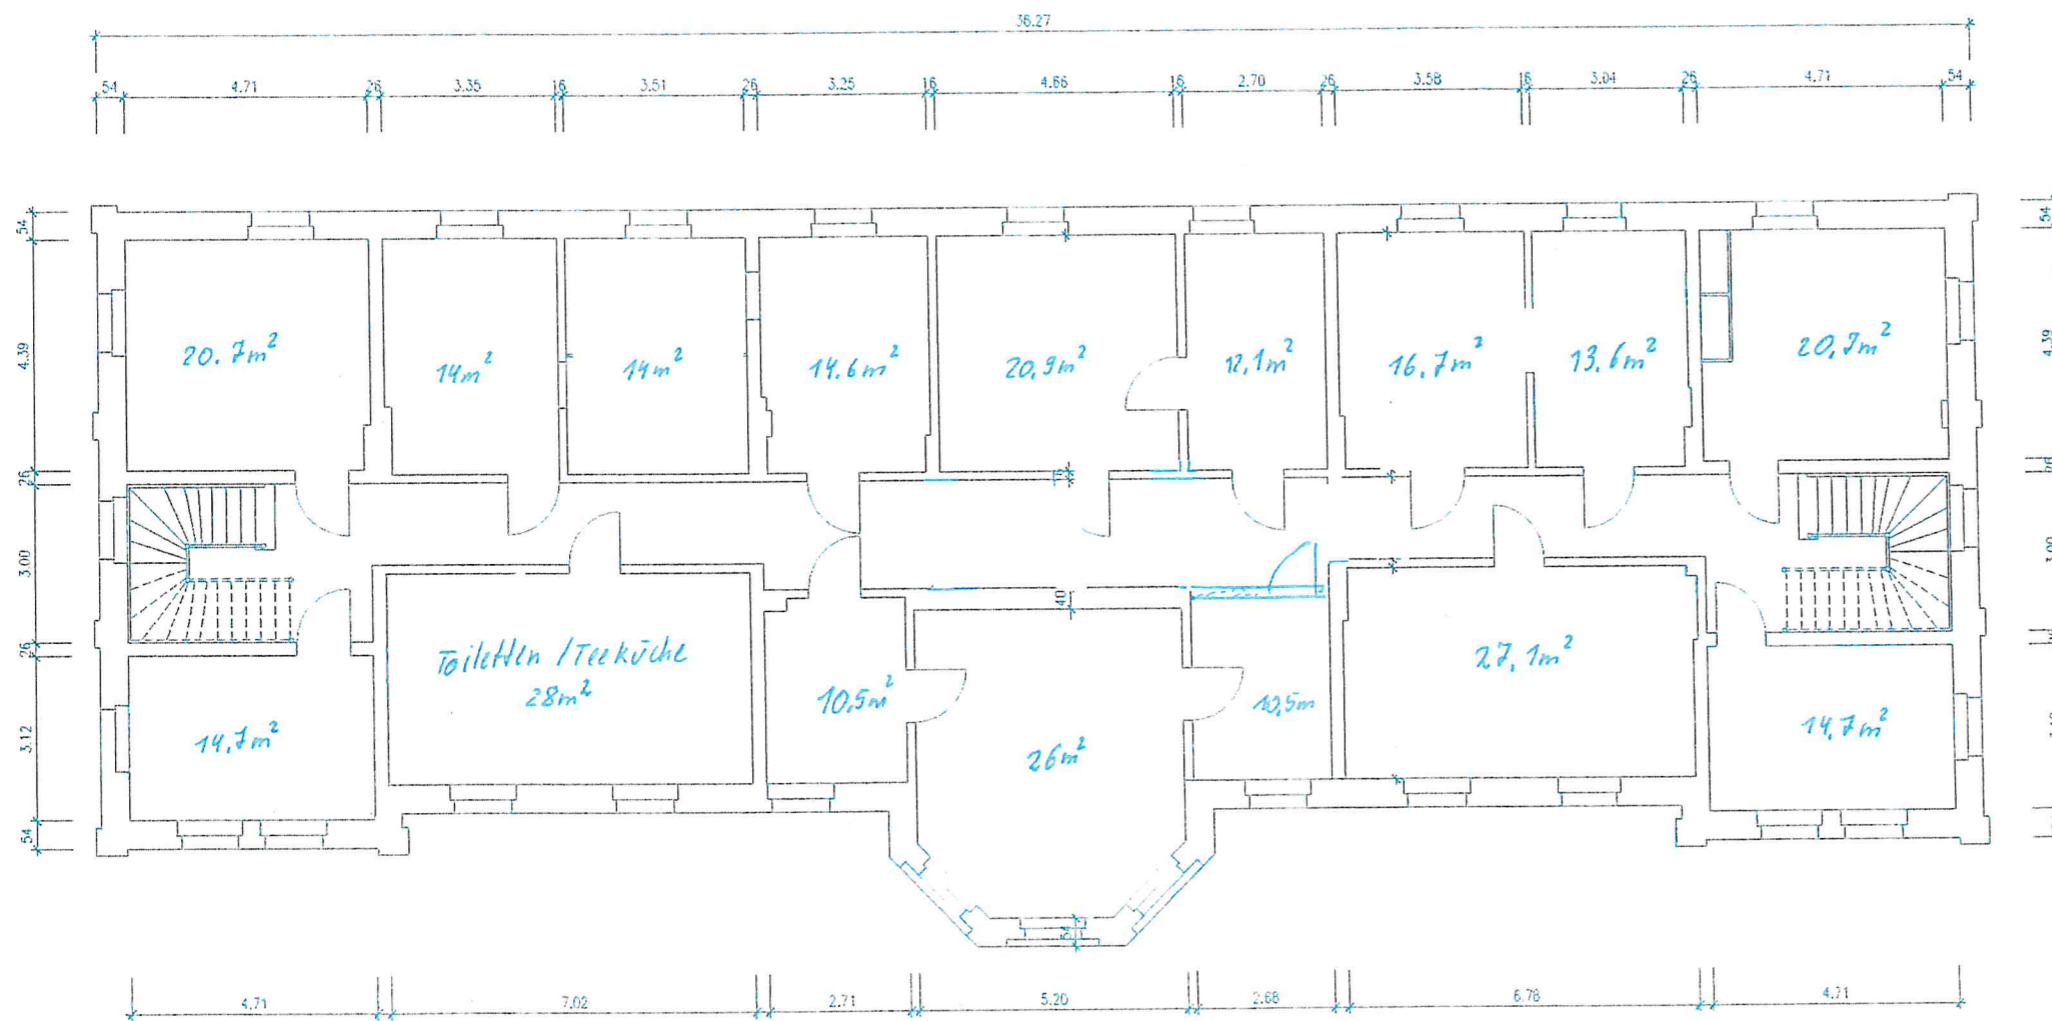

**Büroflächen / Schulungen / Veranstaltungen**  
**Variabel – Räume / Einheiten können zusammengelegt werden**

Grundlage:  
 Bestandszeichnungen Juli 1943  
 Digitalisiert Juni 2014 durch A&S GmbH Neubrandenburg

Reuterstadt Stavenhagen  
 Bahnhof Empfangsgebäude  
 Grundriss Obergeschoss